


PŘÍPOJNICOVÝ MOST

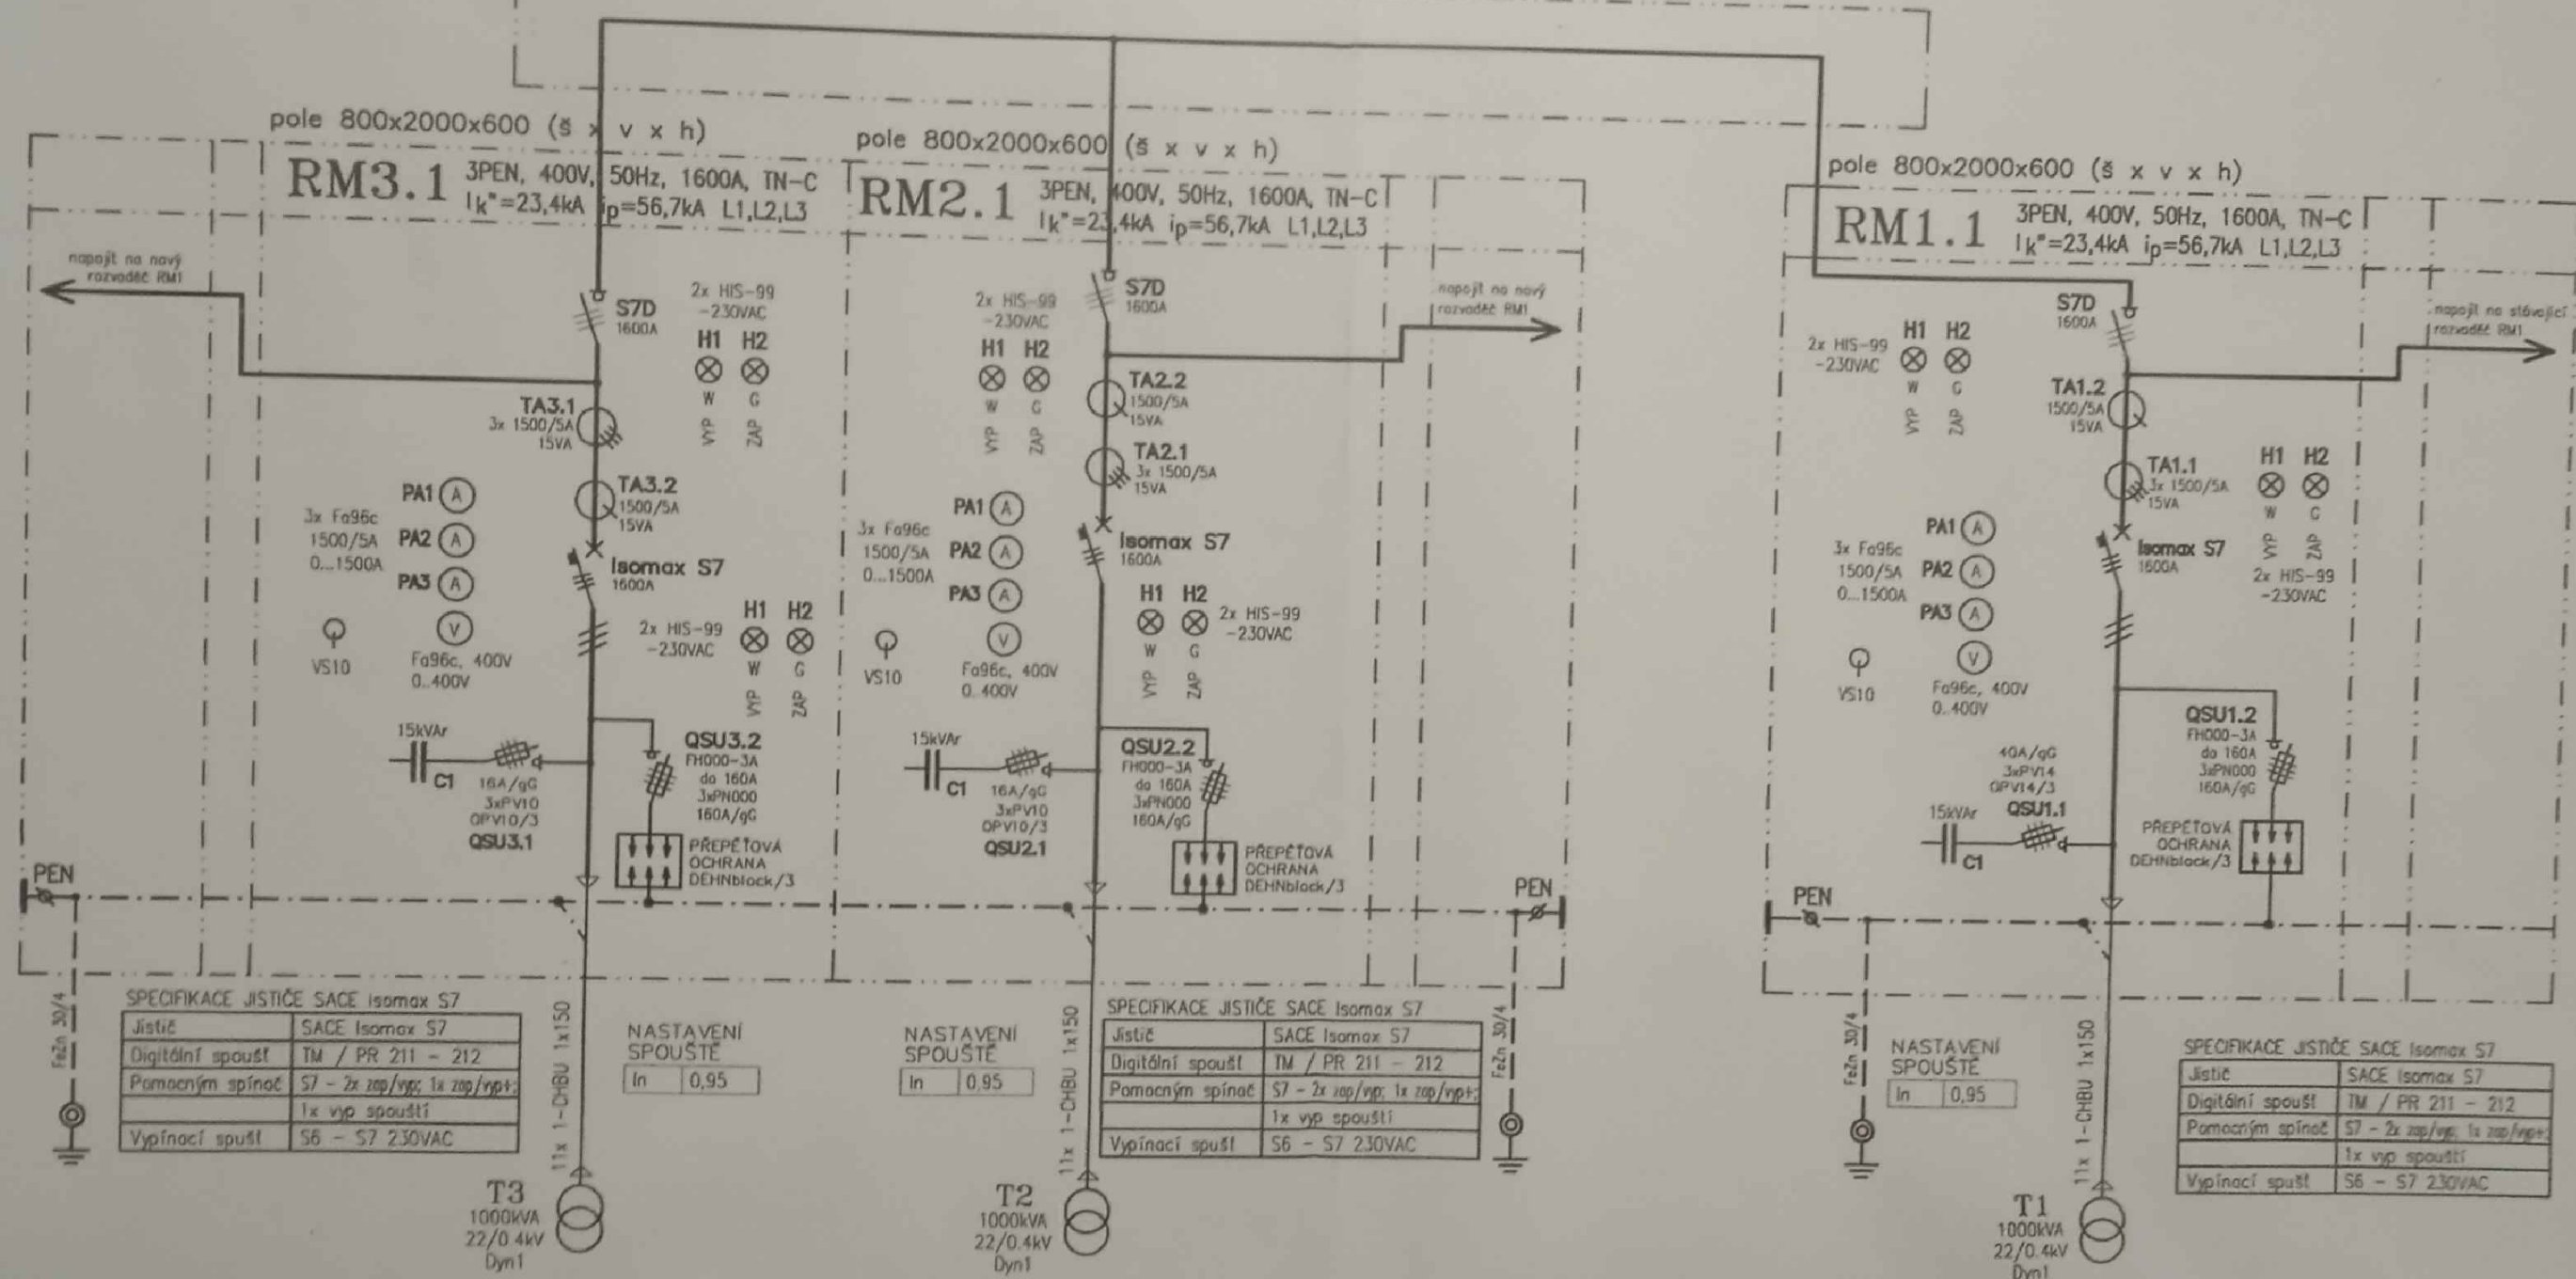

Dokumentace skutečného provedení

30.10.2009

Elmont
Bieblova 1754 / 27
613 00 Brno, DIČ CZ25578119
tel: 541 242 704, fax: 541 245 396

NAPŘ. STÁVAJÍCÍ VODIČE HLAVNÍCH ROZVADĚČŮ JSOU TYPU NSGAFOU 150MM2 !!!

Změna	Druh změny	Datum	Jméno
ing. Vít Hrdlička, Spodní 22, 625 00 BRNO, projekce elektro		Měřtko: -	
Navrhl: Ing. Hrdlička	Investor: STAREZ - SPORT, a.s., Křídlovická 911/34, 603 00, Brno	Zak. číslo: 11/2023	
Kreslil: Ing. Hrdlička	Stavba: Hala Rondo Křídlovická 911/34, 603 00 Staré Brno	Datum: 04/2023	
Ódp. proj.: Ing. Hrdlička	Objekt: Výměna trafo T2/1000kVA za trafo T2/1250kVA	Počet A4:2	
Název:	STÁVAJÍCÍ PŘEHLEDOVÉ SCHÉMA NN DOKUMENTACE PRO VÝBĚR ZHOTOVITELE		čís. výk.: EL-02